


SKALA 1:200

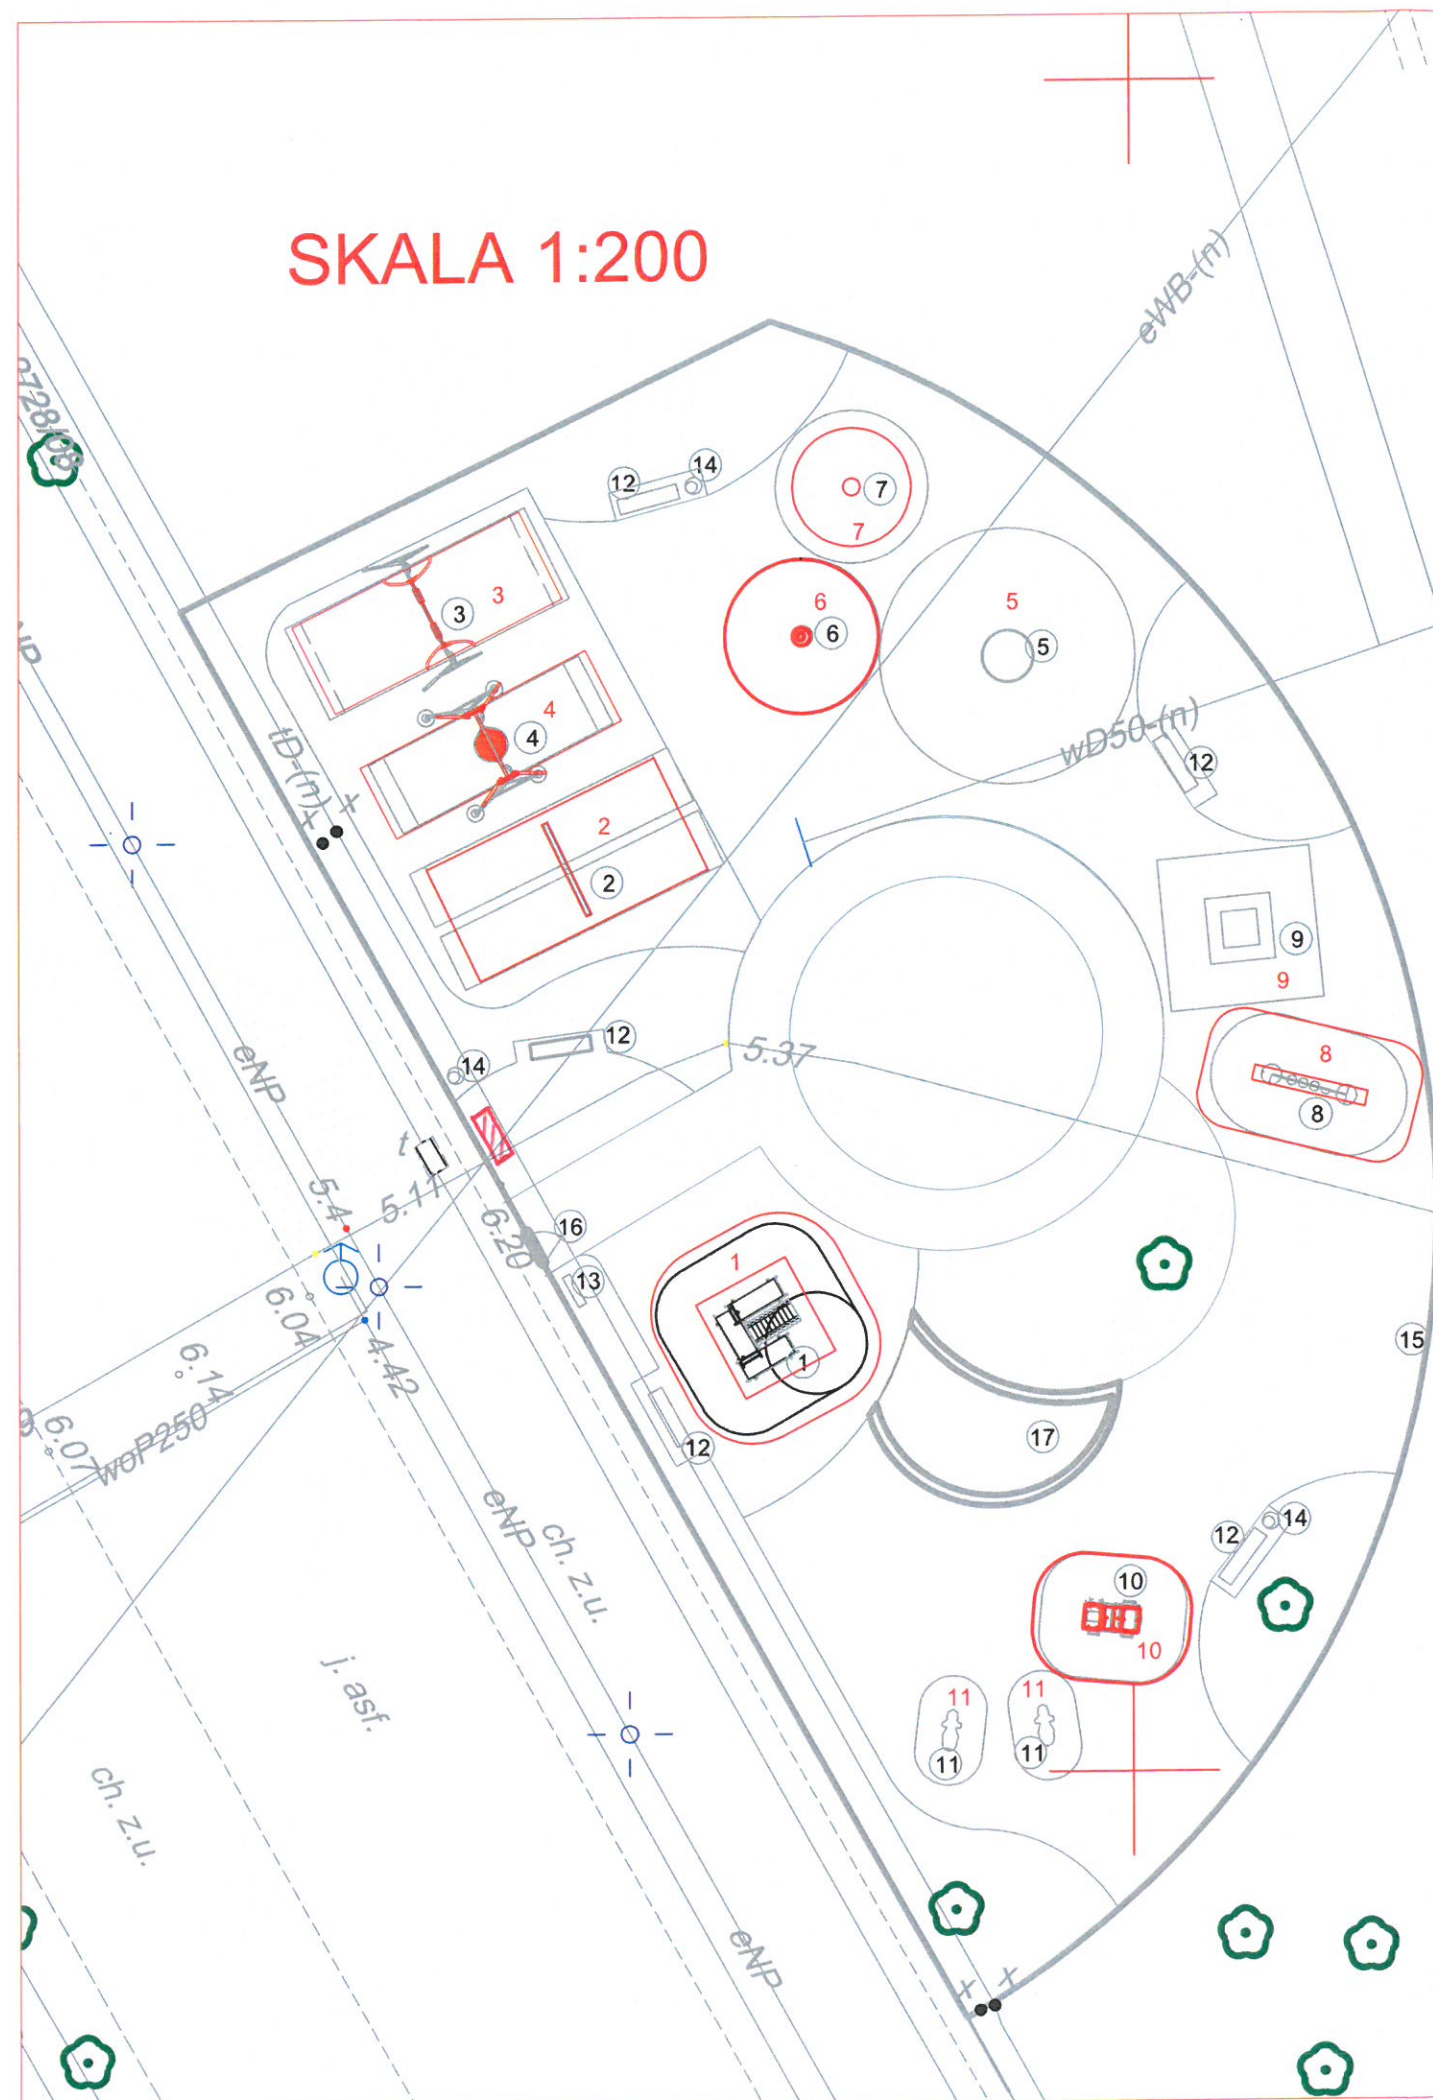


LEGENDA

1. urządzenie do piasku nr 80_2_25VIII7_1A
2. huśtawka nr 30_6_11IX7_1A
3. huśtawka nr 3013
4. huśtawka nr 3019
5. karuzela talerz - oryginał
6. karuzela spodek nr 4006
7. karuzela nr 40_6_11IX7_1A
8. most linowy nr 90_1_25VIII7_1A
9. trampolina - oryginał
10. bujak samochód nr 4034
11. bujaki - oryginały


- 1 - Stolik do zabawy wodą i piaskiem
- 2 - Huśtawka łańcuchowa dwu ramienna z siedziskami typu „maluch”
- 3 - Huśtawka łańcuchowa z siedziskami typu „pas”
- 4 - Huśtawka typu bocianie gniazdo
- 5 - Karuzela talerz pochylony
- 6 - Karuzela spodek
- 7 - Karuzela typu „Woppy Loop”
- 8 - Most linowy
- 9 - Trampolina terenowa
- 10 - Bujak sprężynowy wieloosobowy
- 11 - Bujak sprężynowy 3D
- 12 - Ławka z oparciem
- 13 - Tablica z regulaminem
- 14 - Kosz na śmieci
- 15 - Wydzielenie terenu placu zabawowych
- 16 - Furtka
- 17 - Pole piaskowe z murkiem betonowym

- DOKUMENTACJA POWYKONAWCZA**
- ŁAWKA
 - STOJAK NA ROWERY
 - KOSZ NA ŚMIECI
 - TABLICA Z REGULAMINEM
 - WEJŚCIE NA TEREN
 - DRZEWA ISTNIEJĄCE
 - GRANICA OPRACOWANIA / OGRODZENIE

Adriana Ciecieląg
kierownik robót

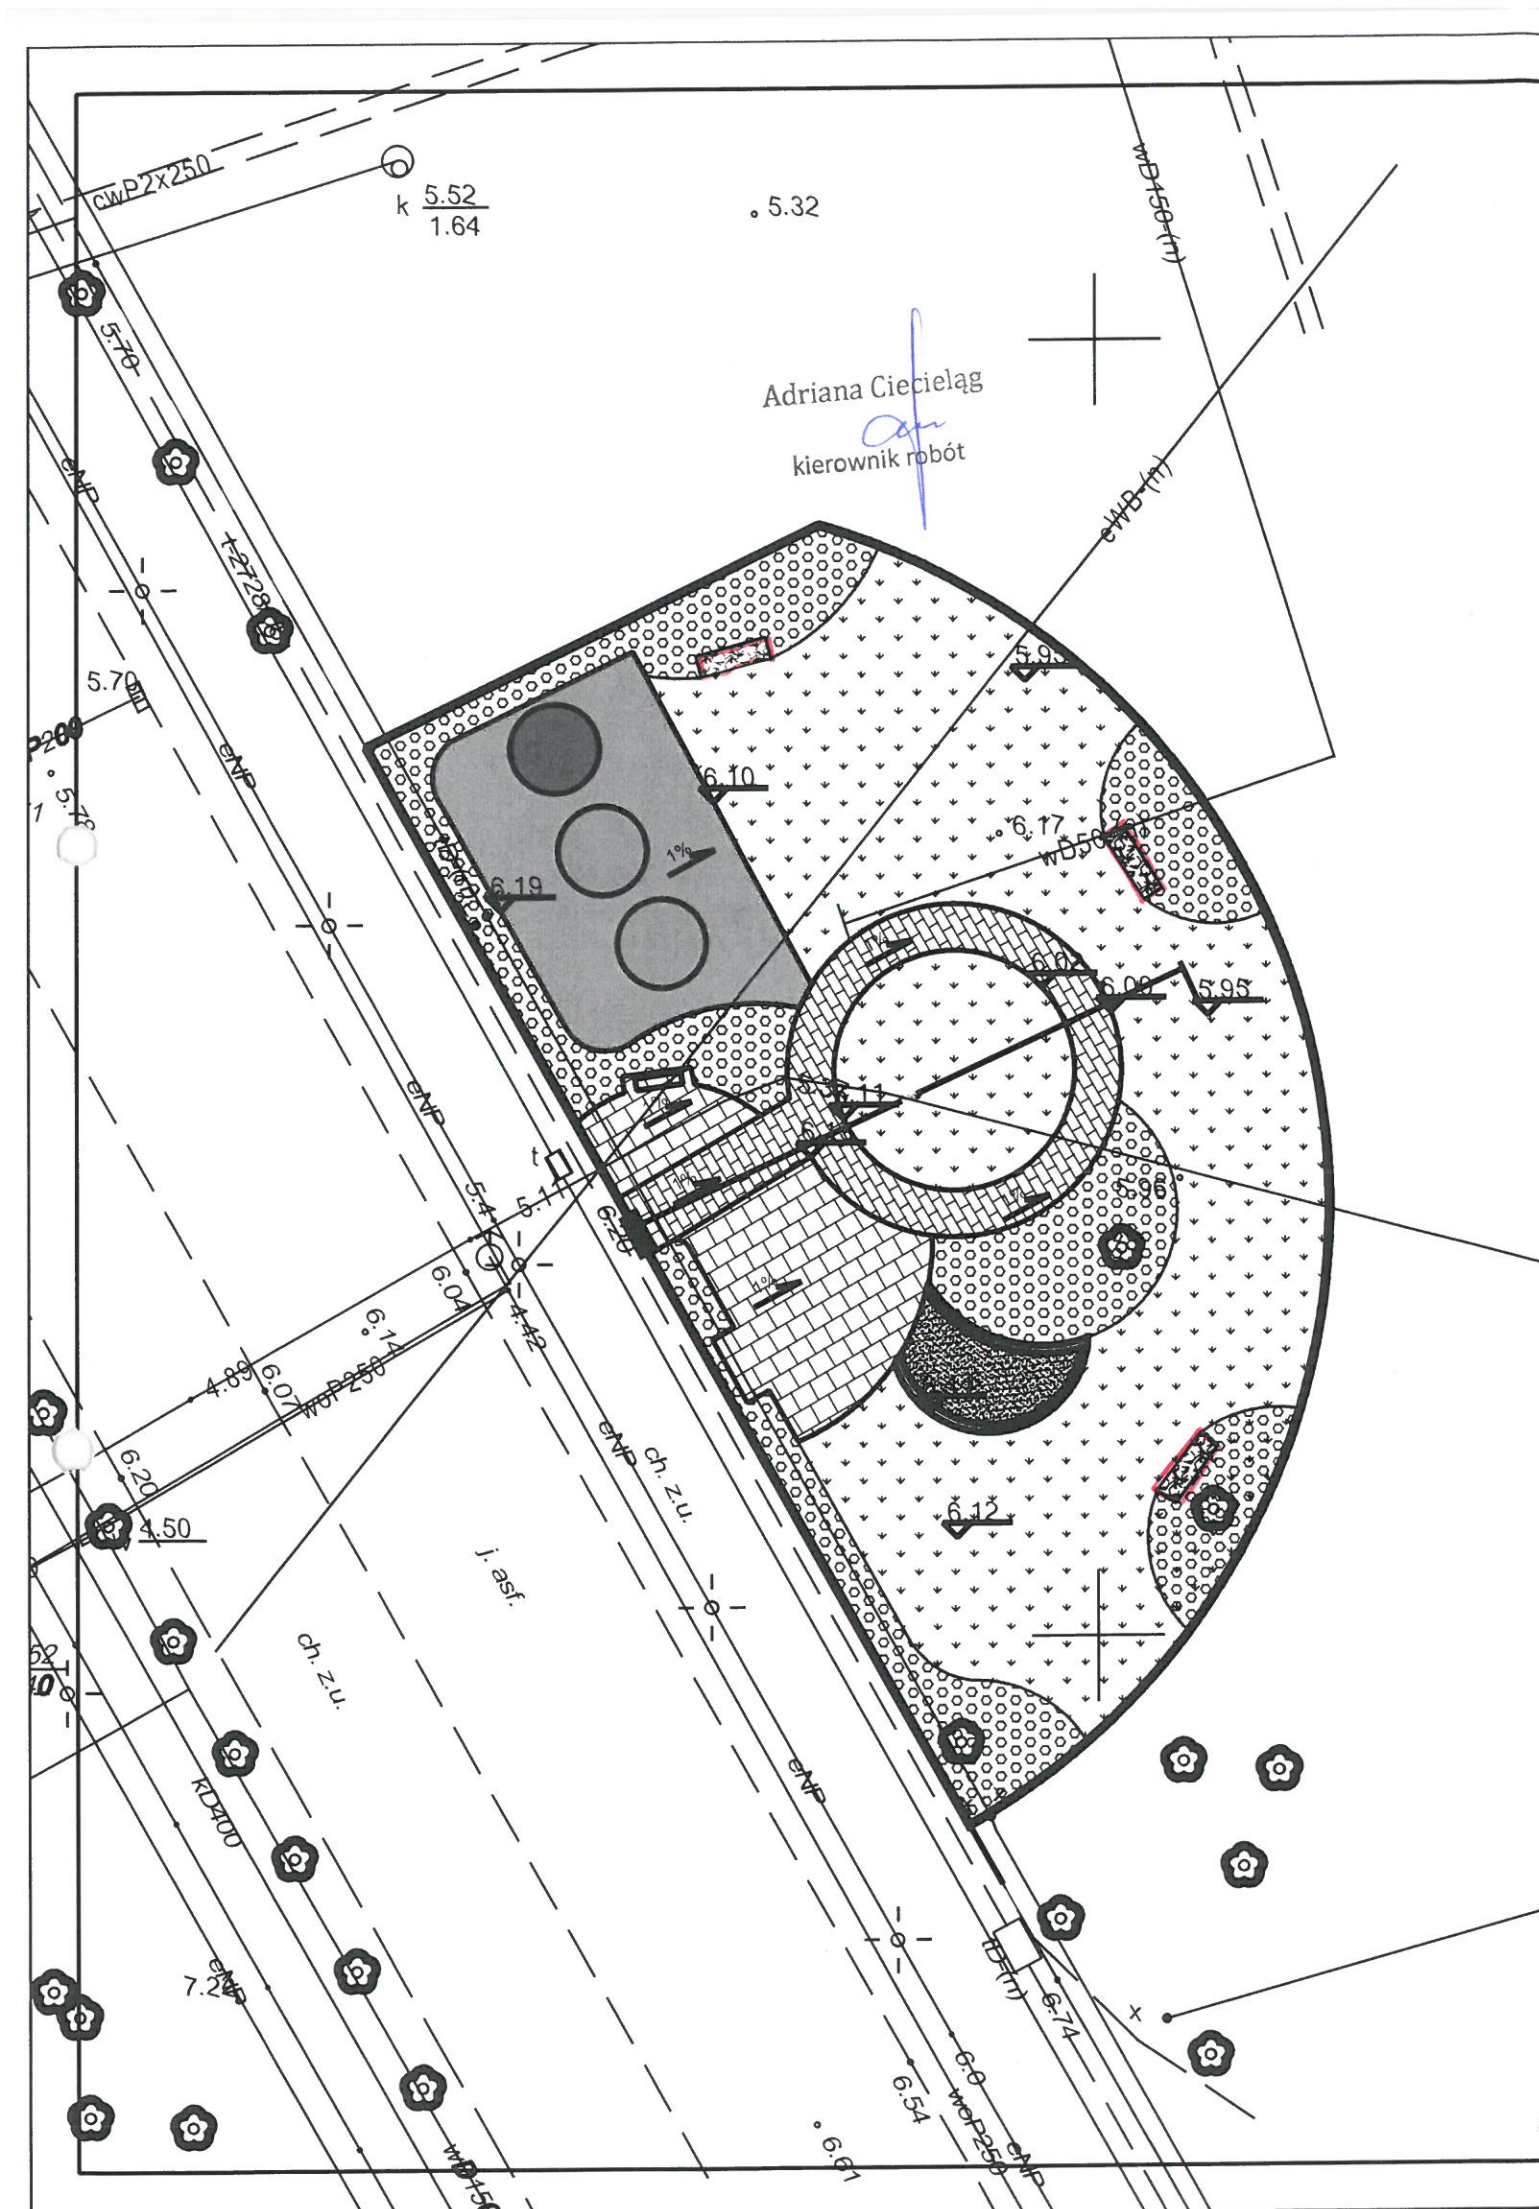

LEGENDA

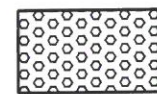

KRZEWY



TRAWNIK Z DARNI

NAWIERZCHNIA BEZPIECZNA

- RAL 6017
- RAL 1001
- RAL 8042



~~TRAWNIK Z DARNI~~
~~ŻWIROWE WYKOŃCZENIE~~
~~NAWIERZCHNI POD ŁAWKAMI~~



POLE PISAKOWE



KOSTKA BETONOWA
6x10x20cm SZARA



KOSTKA BETONOWA
610x20cm
GRAFITOWA

**DOKUMENTACJA
POWYKONAWCZA**



OBRZEŻE
BETONOWE

OBRZEŻE Z
TWORZYWA

KIERUNEK SPADKU
NAWIERZCHNI

PROJEKTOWANE
RZĘDNE TERENU

Adriana Ciecieląg
kierownik robót

Projekt placu zabaw przy PGE Narodowy na
dz. ewid. nr 12/2 z obr. 3-01-01 w Dzielnicy
Praga Północ m.st. Warszawa

Inwestor
PL.2012+ spółka z ograniczoną
odpowiedzialnością z siedzibą w Warszawie,
Al. Ks. J. Poniatowskiego 1, 03-901
Warszawa

Projekt
Architektura Smaku Joanna Kania
ul. Zachodzącego Słońca 70
01-495 Warszawa

Projektant
mgr inż. arch. Kraj. Joanna Kania

mgr inż. Aleksander Fajga
nr uprawnień:


Opracowanie projektu
mgr inż. arch. Kraj. Joanna Kania

tytuł rysunku
RODZAJE NAWIERZCHNI

skala
1:400

data
01.2017


numer rysunku
6

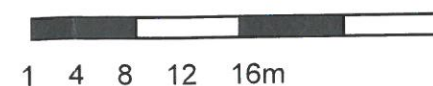



DOKUMENTACJA
POWYKONAWCZA

LEGENDA

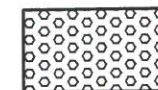

KRZEWY



TRAWNIK Z DARNI

NAWIERZCHNIA BEZPIECZNA

- RAL 6017
- RAL 1001
- RAL 8042



TRAWNIK Z DARNI
ŻWIROWE WYKOŃCZENIE
NAWIERZCHNI POD ŁAWKAMI



POLE PISAKOWE



KOSTKA BETONOWA
6x10x20cm SZARA



KOSTKA BETONOWA
6x10x20cm
GRAFITOWA

OBRZEŻE
BETONOWE

OBRZEŻE Z
TWORZYWA

Adriana Ciciela
kierownik robót

Projekt placu zabaw przy PGE Narodowy na
dz. ewid. nr 12/2 z obr. 3-01-01 w Dzielnicy
Praga Północ m.st. Warszawa

Inwestor
PL.2012+ spółka z ograniczoną
odpowiedzialnością z siedzibą w Warszawie,
Al. Ks. J. Poniatowskiego 1, 03-901
Warszawa

Projekt
Architektura Smaku Joanna Kania
ul. Zachodzącego Słońca 70
01-495 Warszawa

Projektant
mgr inż. arch. Kraj. Joanna Kania

mgr inż. Aleksander Fajga
nr uprawnień:


Opracowanie projektu
mgr inż. arch. Kraj. Joanna Kania

tytuł rysunku
RODZAJE NAWIERZCHNI - WYMIARY

skala
1:400

data
01.2017

numer rysunku
7

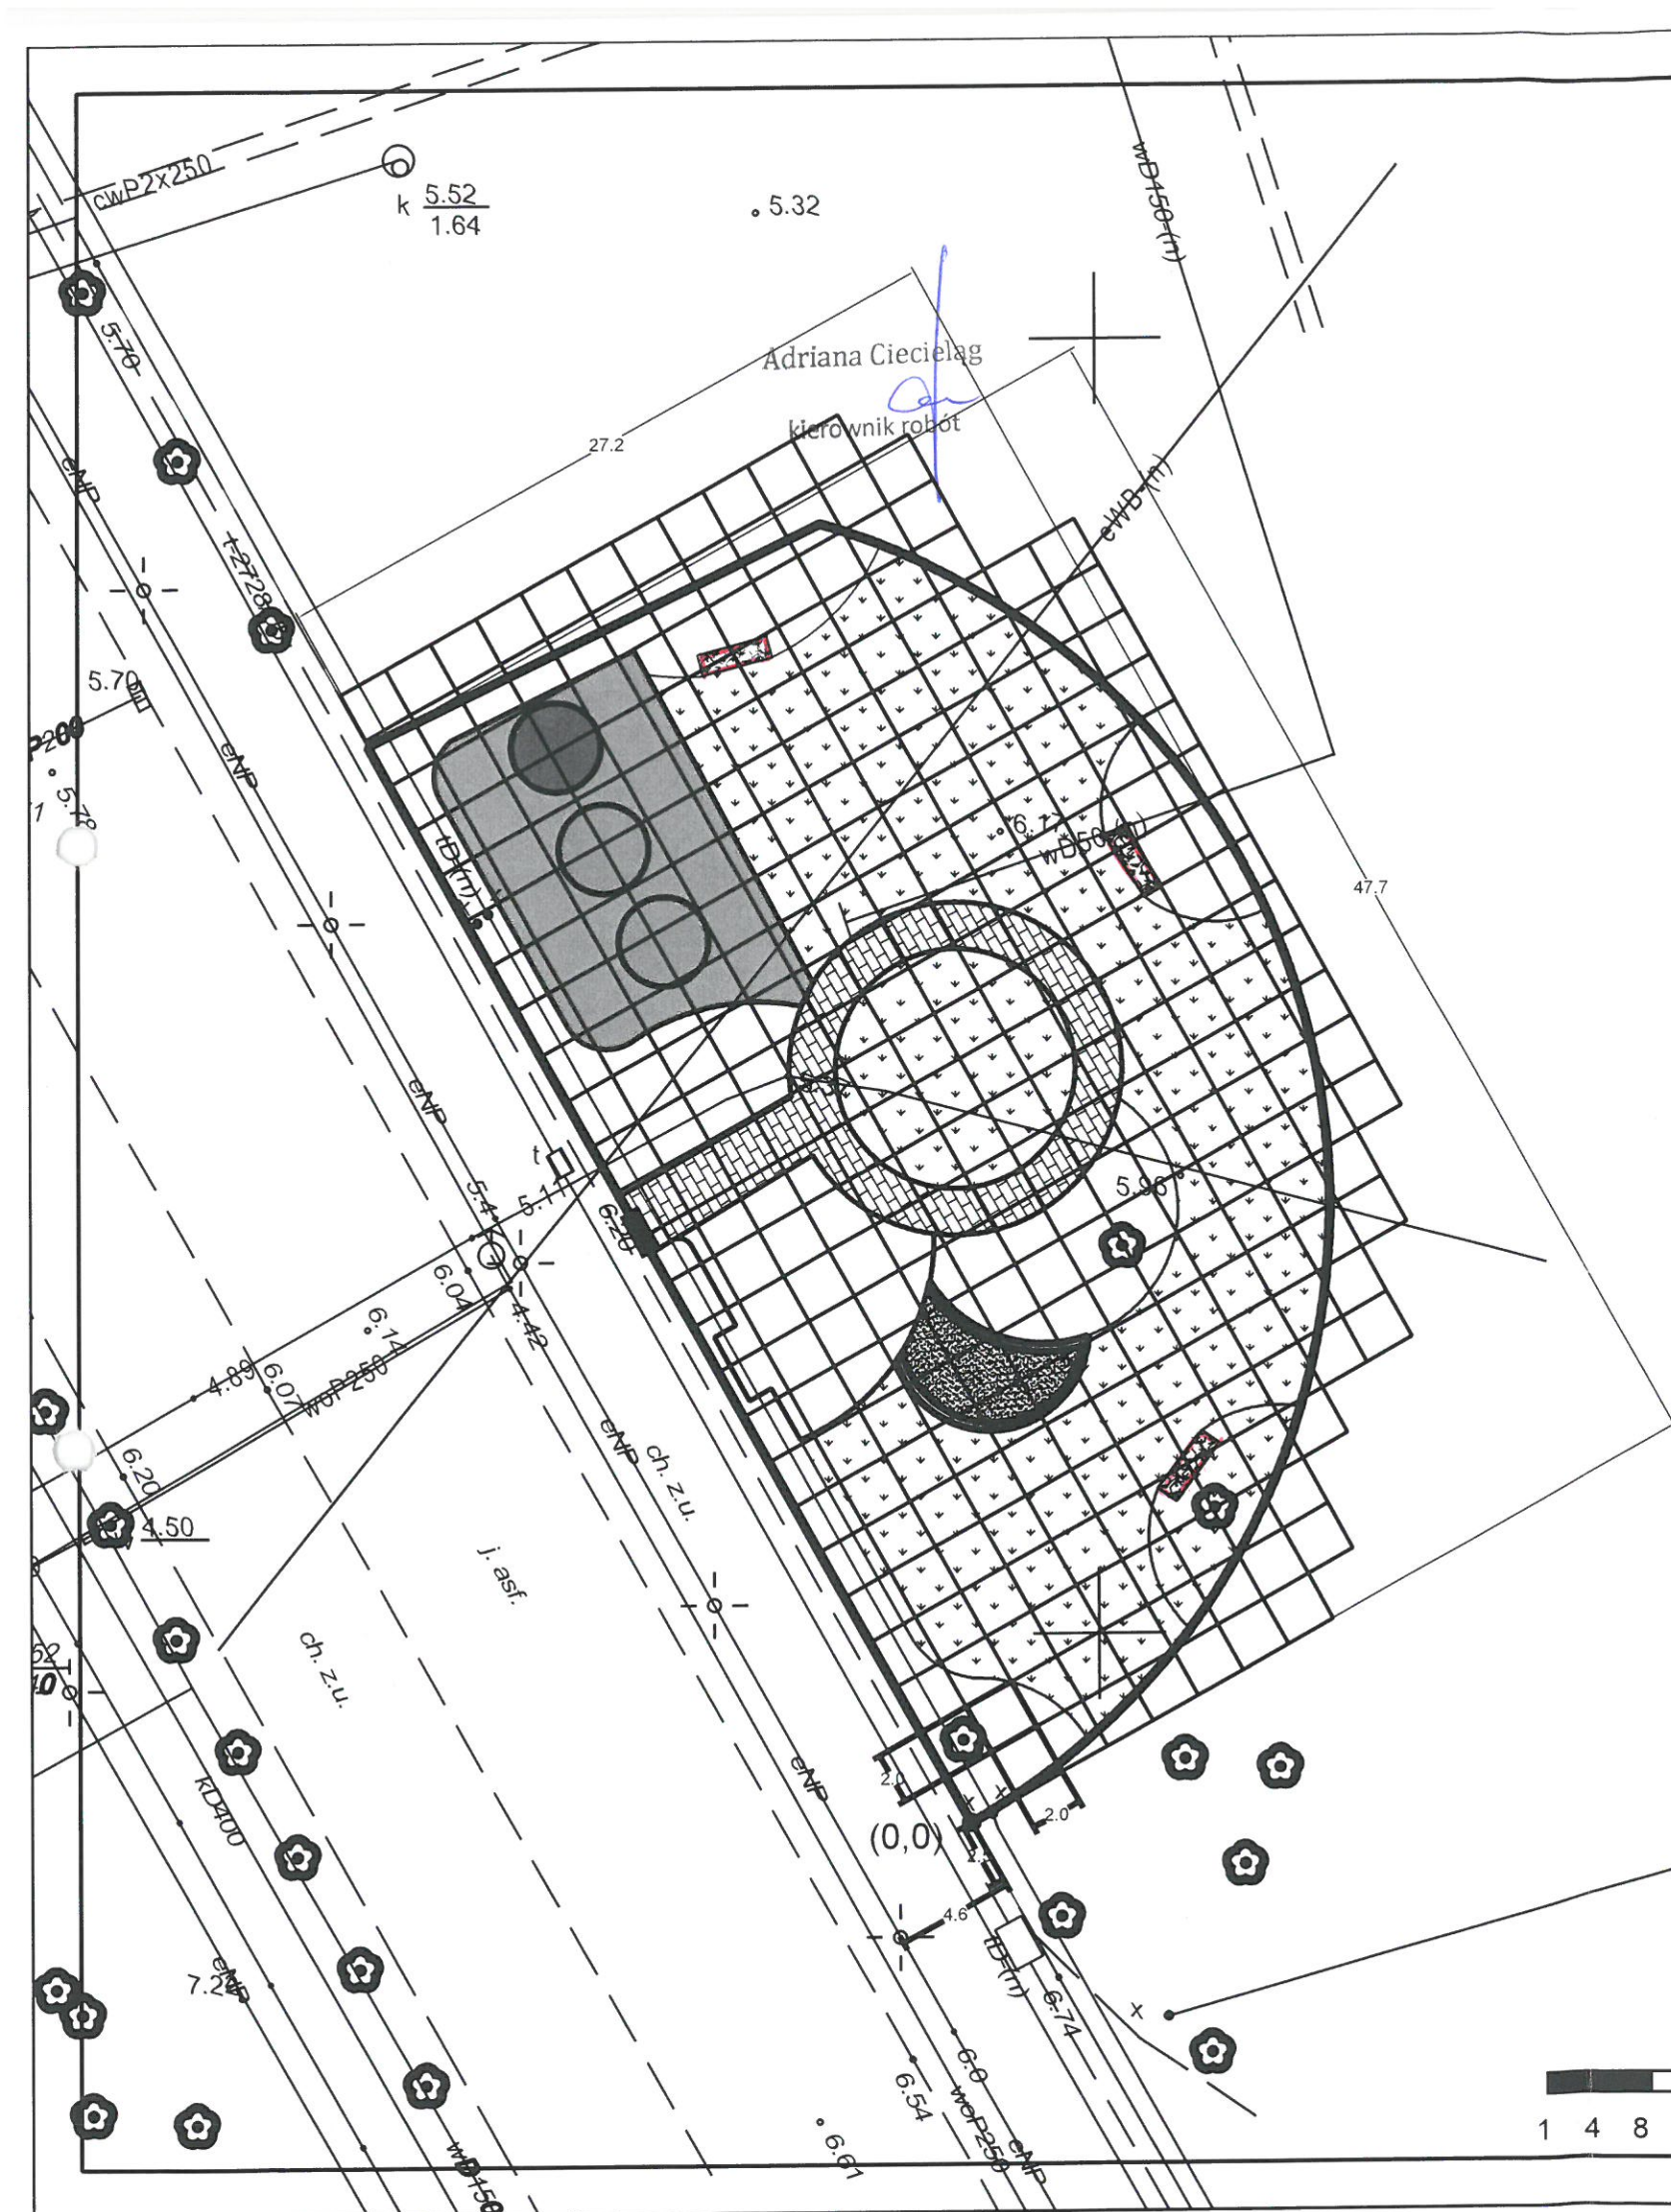



LEGENDA

$\frac{2/24}{0,8 \times 0,8}$ numer / ilość
rozstawa

Nazwa polska Nazwa łacińska ilość sztuk

1. Dereń biały *Cornus alba* 39
2. Pęcherznica kalinolistna 'Diabolo' *Physocarpus opulifolius* 'Diabolo' 79
3. Forsycja pośrednia *Forsythia xintermedia* 25
4. Kalina koralowa *Viburnum opulus* 34
5. Złotlin japoński *Kerria japonica* 43
6. Tawuła japońska 'Golden Princess' *Spiraea japonica* 'Golden Princess' 40
7. Tawuła japońska 'Anthony Waterer' *Spiraea japonica* 'Anthony Waterer' 53
8. Krzewuszką cudowną 'Purpurea' *Weigela florida* 'Purpurea' 54
9. Krzewuszką 'Bristol Ruby' *Weigela florida* 'Bristol Ruby' 66
10. Tawulec pogięty 'Crispa' *Stephanandra incisa* 'Crispa' 40

Adriana Ciecieląg

kierownik robót

Projekt placu zabaw przy PGE Narodowy na
dz. ewid. nr 12/2 z obr. 3-01-01 w Dzielnicy
Praga Północ m.st. Warszawa

Inwestor
PL.2012+ spółka z ograniczoną
odpowiedzialnością z siedzibą w Warszawie,
Al. Ks. J. Poniatowskiego 1, 03-901
Warszawa

Projekt
Architektura Smaku Joanna Kania
ul. Zachodzącego Słońca 70
01-495 Warszawa

Projektant
mgr inż. arch. Kraj. Joanna Kania

mgr inż. Aleksander Fajga
nr uprawnień:


Opracowanie projektu
mgr inż. arch. Kraj. Joanna Kania

tytuł rysunku
NASADZENIA ROŚLINNE


skala
1:400

data
01.2017

numer rysunku
8

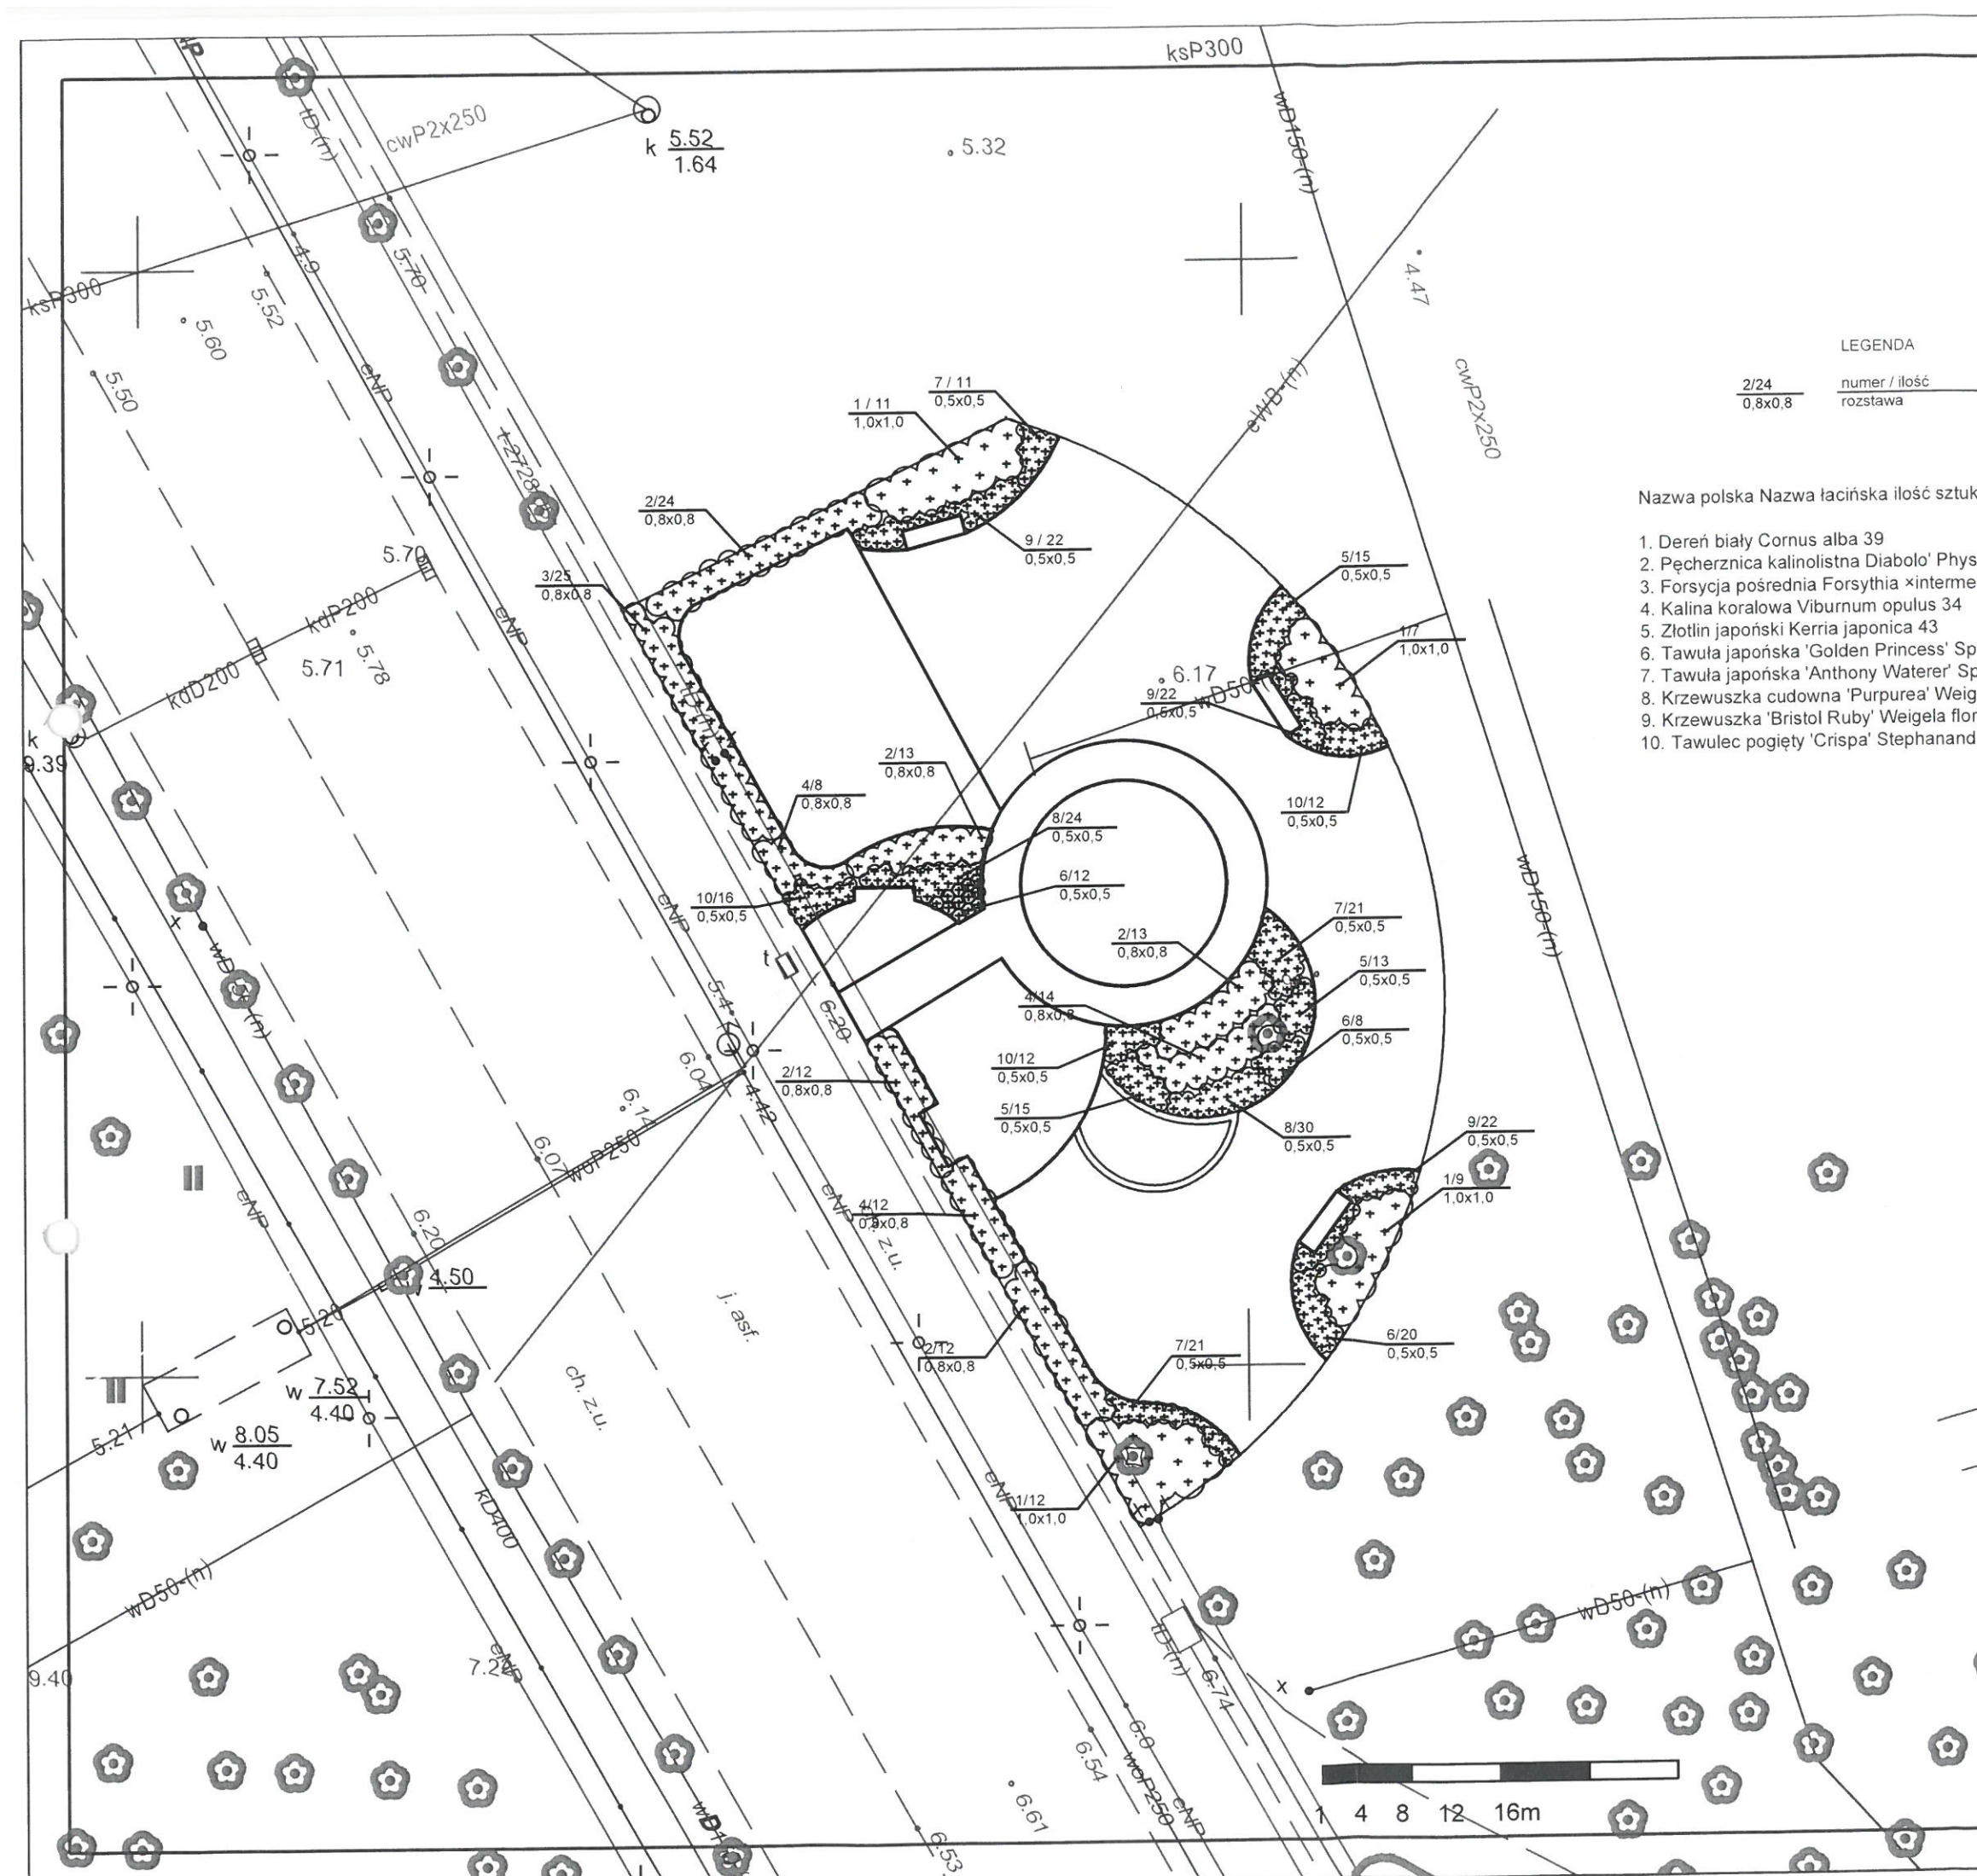

PRZEKRÓJ PRZEZ NAWIERZCHNIĘ Z KOSTKI BETONOWEJ ORAZ PRZEZ NAWIERZCHNIĘ SYNETYCZNĄ

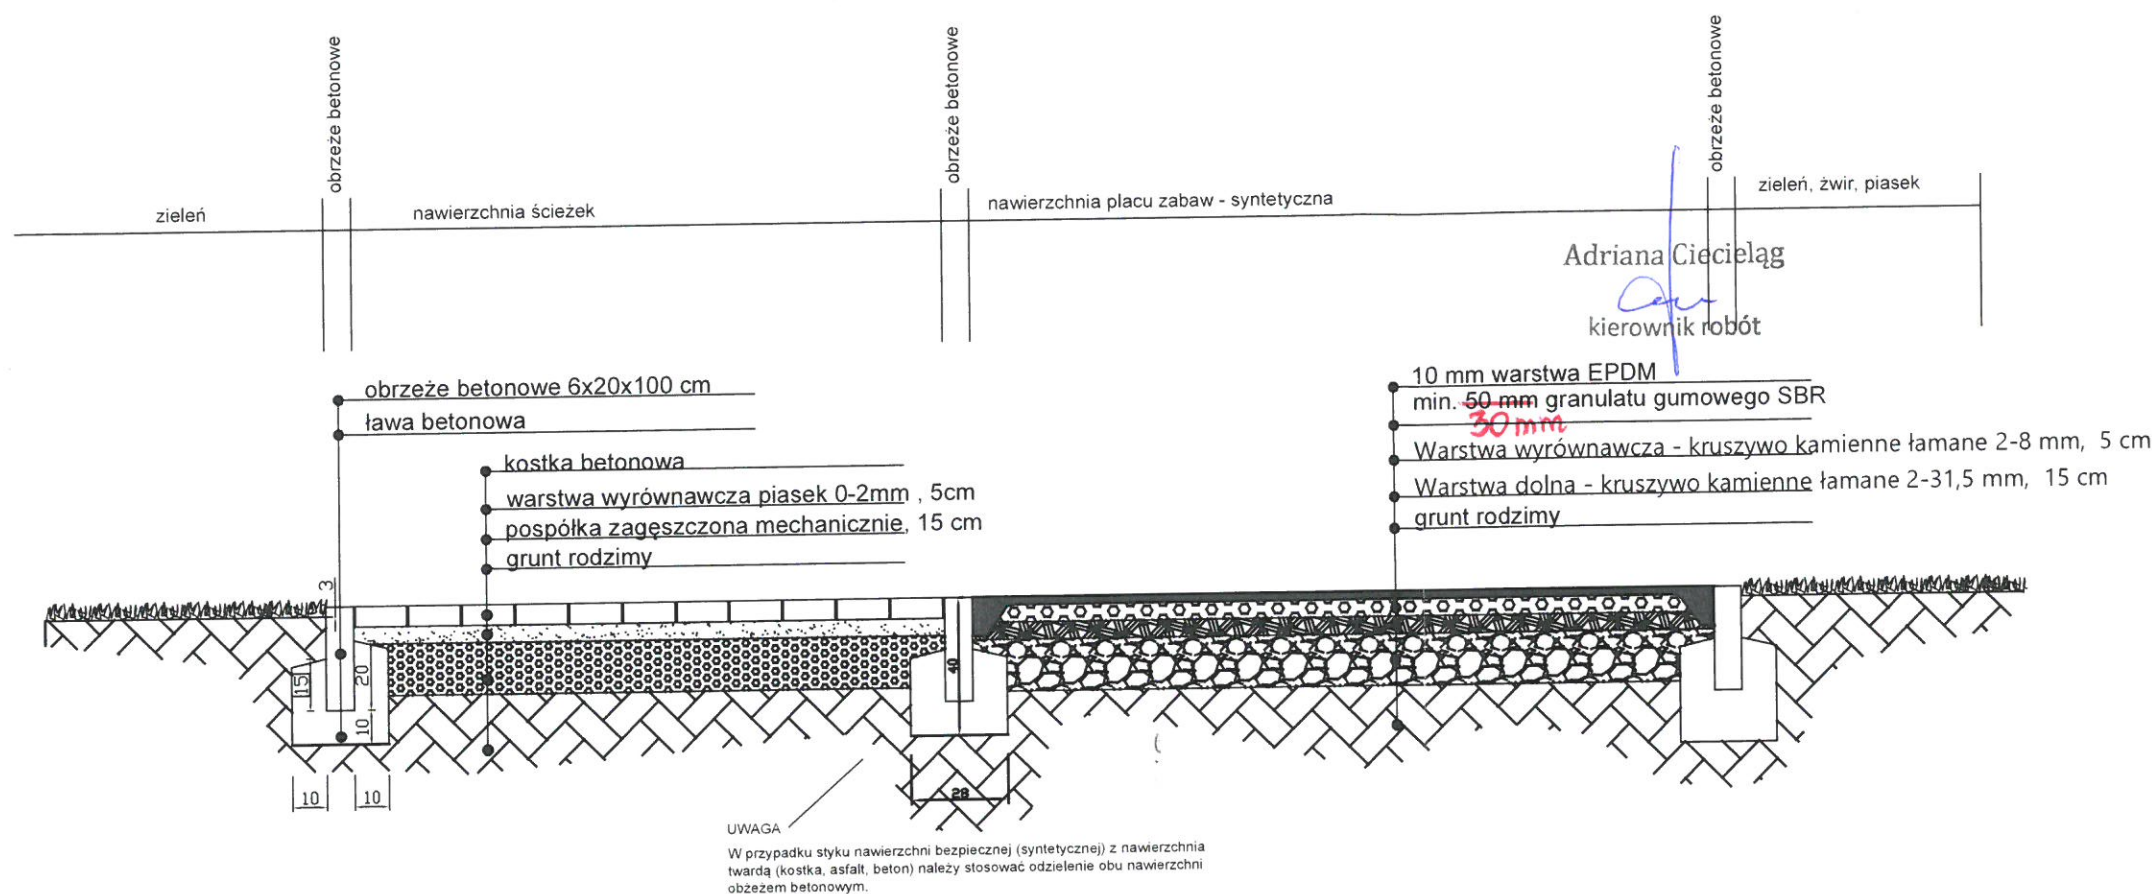

Adriana Ciciela
kierownik robót

Projekt placu zabaw przy PGE Narodowy na
dz. ewid. nr 12/2 z obr. 3-01-01 w Dzielnicy
Praga Północ m.st. Warszawa

Zamawiający
PL.2012+ spółka z ograniczoną
odpowiedzialnością z siedzibą w Warszawie,
Al. Ks. J. Poniatowskiego 1, 03-901
Warszawa

Projekt
Architektura Smaku Joanna Kania
ul. Zachodzącego Słońca 70
01-495 Warszawa

Projektant
mgr inż. arch. Kraj. Joanna Kania
mgr inż. Aleksander Fajga
nr uprawnień:

Opracowanie projektu
mgr inż. arch. Kraj. Joanna Kania

tytuł rysunku
PRZEKROJE

skala
1:30

data
01.2017

numer
rysunku

9

PRZEKRÓJ PRZEZ POLE PIASKOWE I MUREK BETONOWY

